




FASAD MOT NORDOST

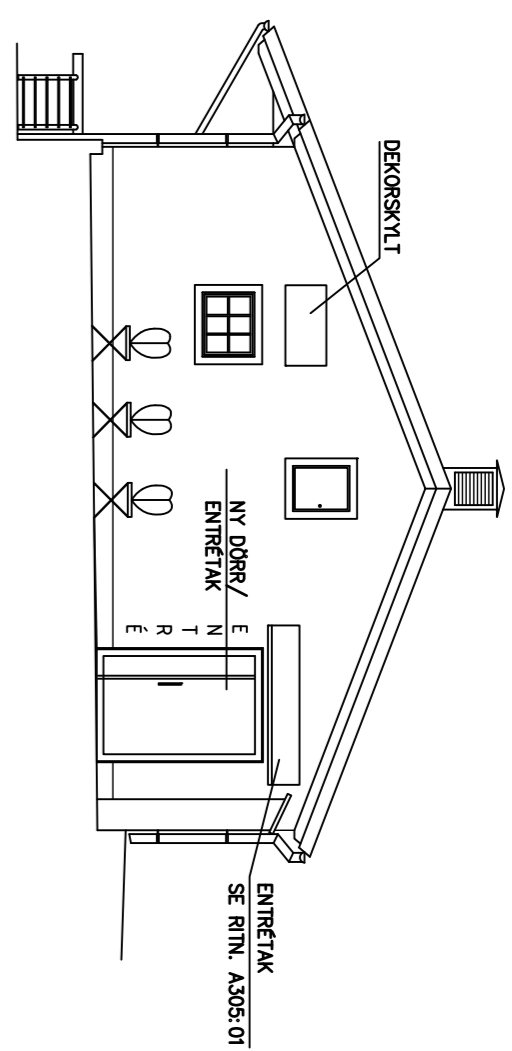


FASAD MOT SYDOST

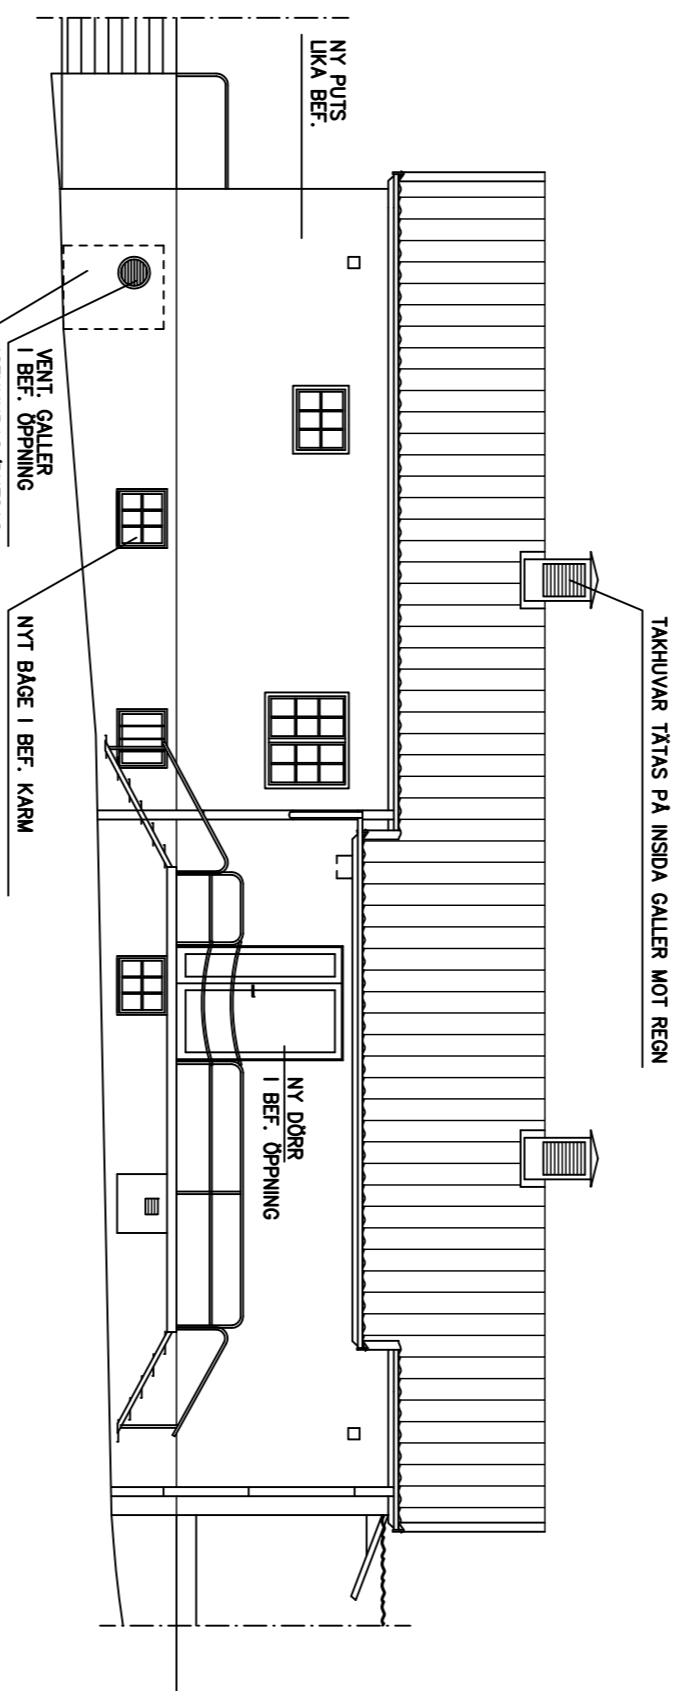


FASAD MOT SYDVÄST

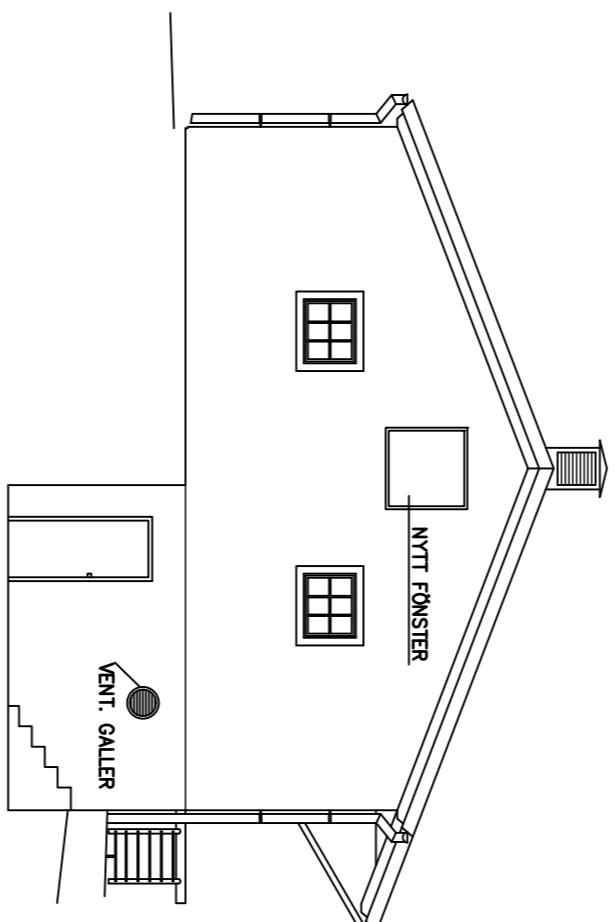


FASAD MOT NORDVÄST

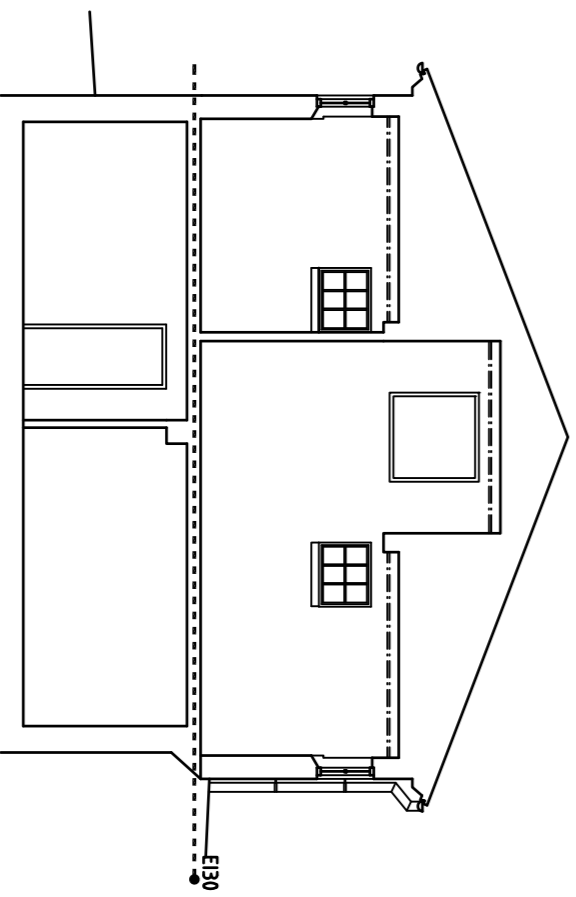

SEKTION A-A

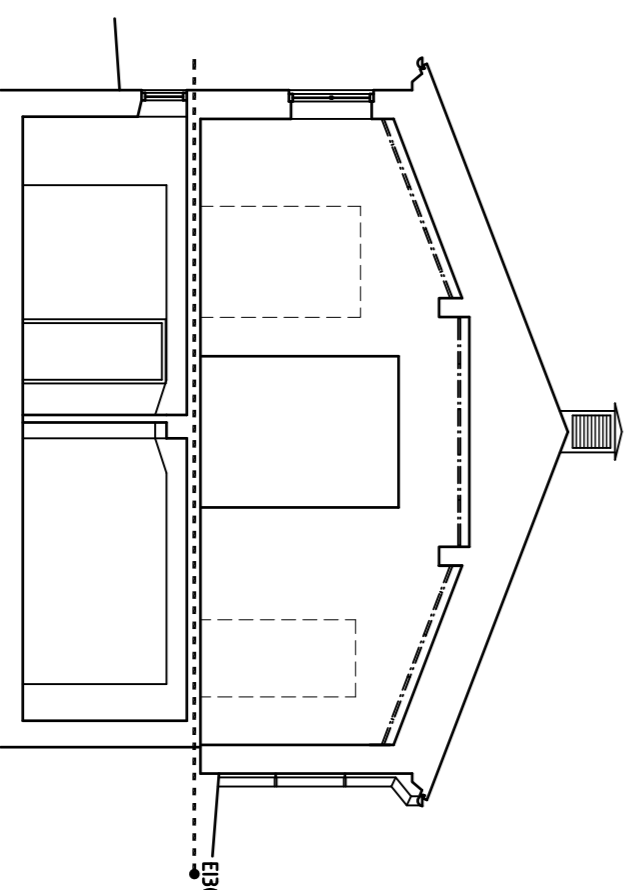

SEKTION B-B

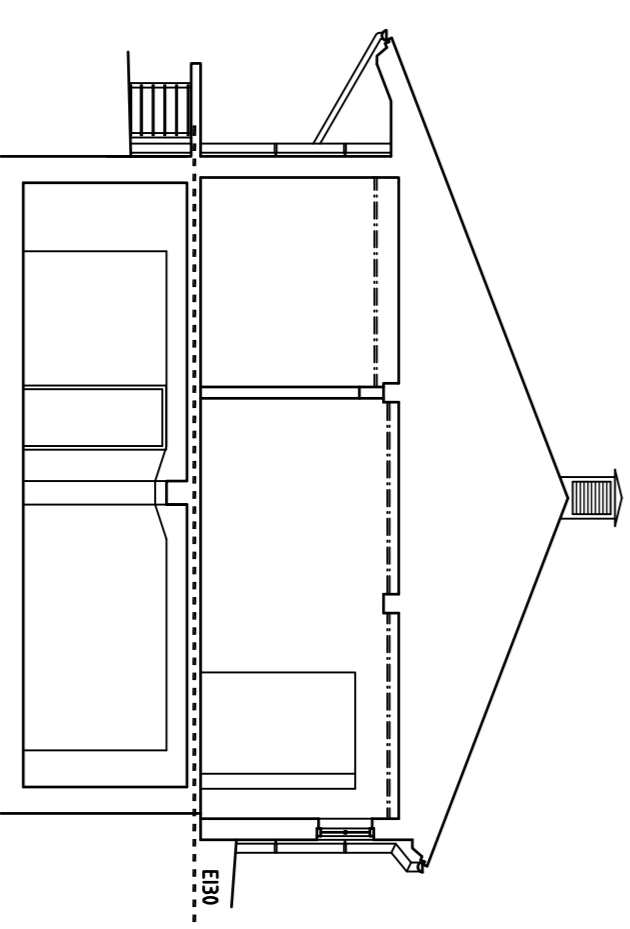

SEKTION C-C



**CARLSTEDT**  
ARKITEKTER AB  
Vindögglövsplan 47  
Box 88  
811 20 Nyköping  
Tel: 0105 - 20 25 70  
Fax: 0105 - 20 25 70  
www.carlstedt.se

SKALA  
1:100(A1) A305:02

BET	ANT	NÄMNDEN AVSER	DATUM	SKALA
		RELATIONSHANDLING		
		KV. BRYGGAREN 7 FISKEHUSET, NYKÖPING		
OMBYGGNAD TILL UTSTÄLLINGSLOKALER				
<b>Nyköping</b> KOMMUN FASTIGHETER				
TERMIN	3360-20	REDAKÖRNER AV	SKN	SKN
2009-08-24		SKN		

FASADER OCH SEKTIONER